

Obec Obecnice

262 21 Obecnice č.p.159, tel/fax 318 614 056, e-mail ou.obecnice@volny.cz

Obec Obecnice zveřejňuje :

Záměr prodeje pozemku:


Pozemek v k.ú. Obecnice:

- část pozemku č.p. 294/3 o výměře 130 m² kultura vodní plocha,
Jedná se o pozemek připlocený k parcele č. 323/34 v k.ú. Obecnice.

Záměr schválilo zastupitelstvo obce Obecnice ne svém zasedání dne 4.11.2014

Zveřejněno :

Sejmuto:

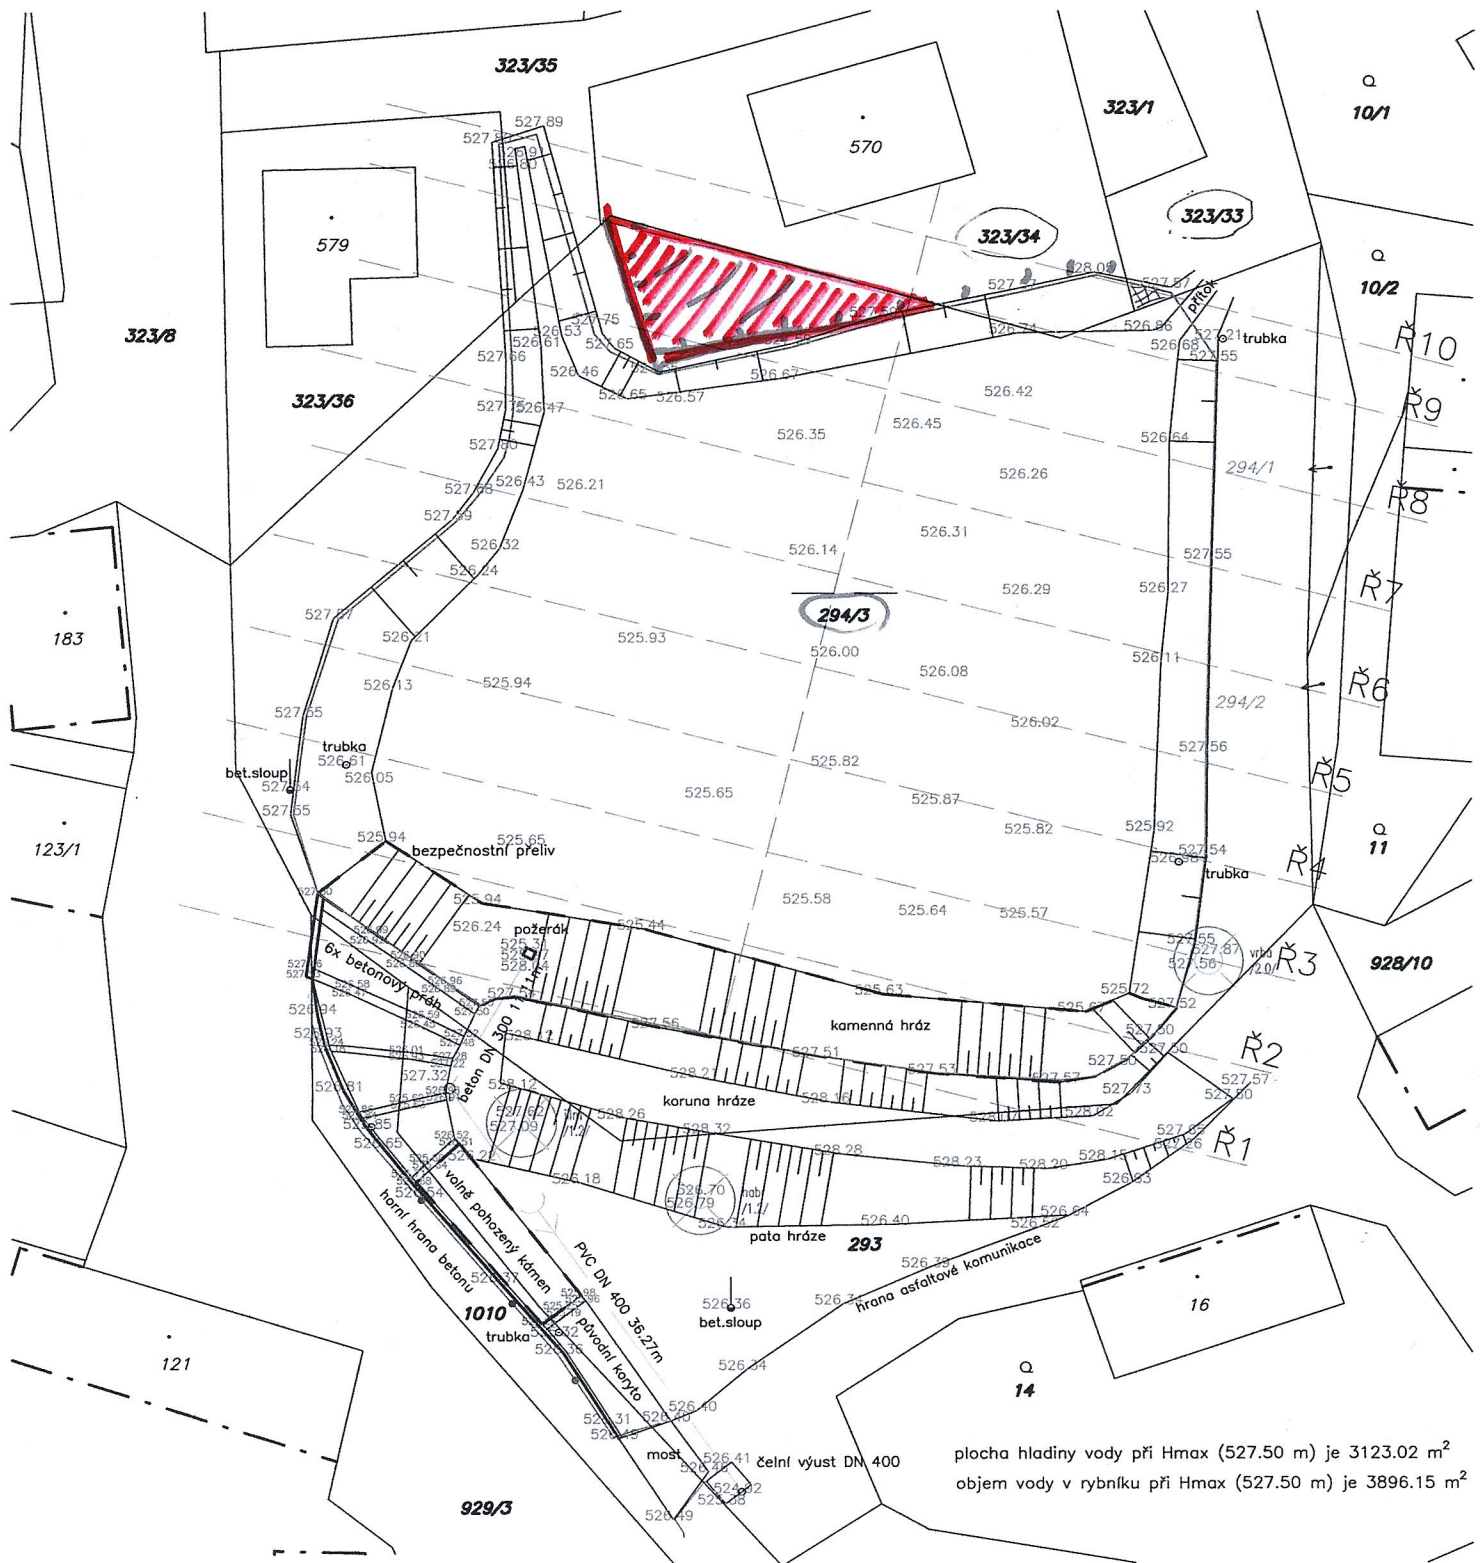

plocha hladiny vody při H_{max} (527.50 m) je 3123.02 m²
objem vody v rybníku při H_{max} (527.50 m) je 3896.15 m³

| | | | | |
|--|--|--|-------------------|--|
| ZAMĚŘIL | GEOmart – Smíšek Martin | Náležitostmi a přesností odpovídá právním předpisům. | | GEOmart – Smíšek Martin geodetická kancelář Březohorská 253 26101 Přebram VII tel. 602134596 fax. . |
| VYPRACOVAL | GEOmart – Smíšek Martin | Evid.č.: | Datum: 21.10.2014 | |
| ZADAVATEL: | Šindler, důlní a stavební společnost s r. o. Nádražní 4, Praha 5 15000 | | | |
| Kat. území: | Obecnice | | | |
| Zaměření skutečného provedení OPRAVY MALÉHO VESKÉHO RYBNÍKA | | | | Souř. systém: S–JTSK Výšk. systém: B.p.v. Formát: A4 Měřítko: 1:500 |